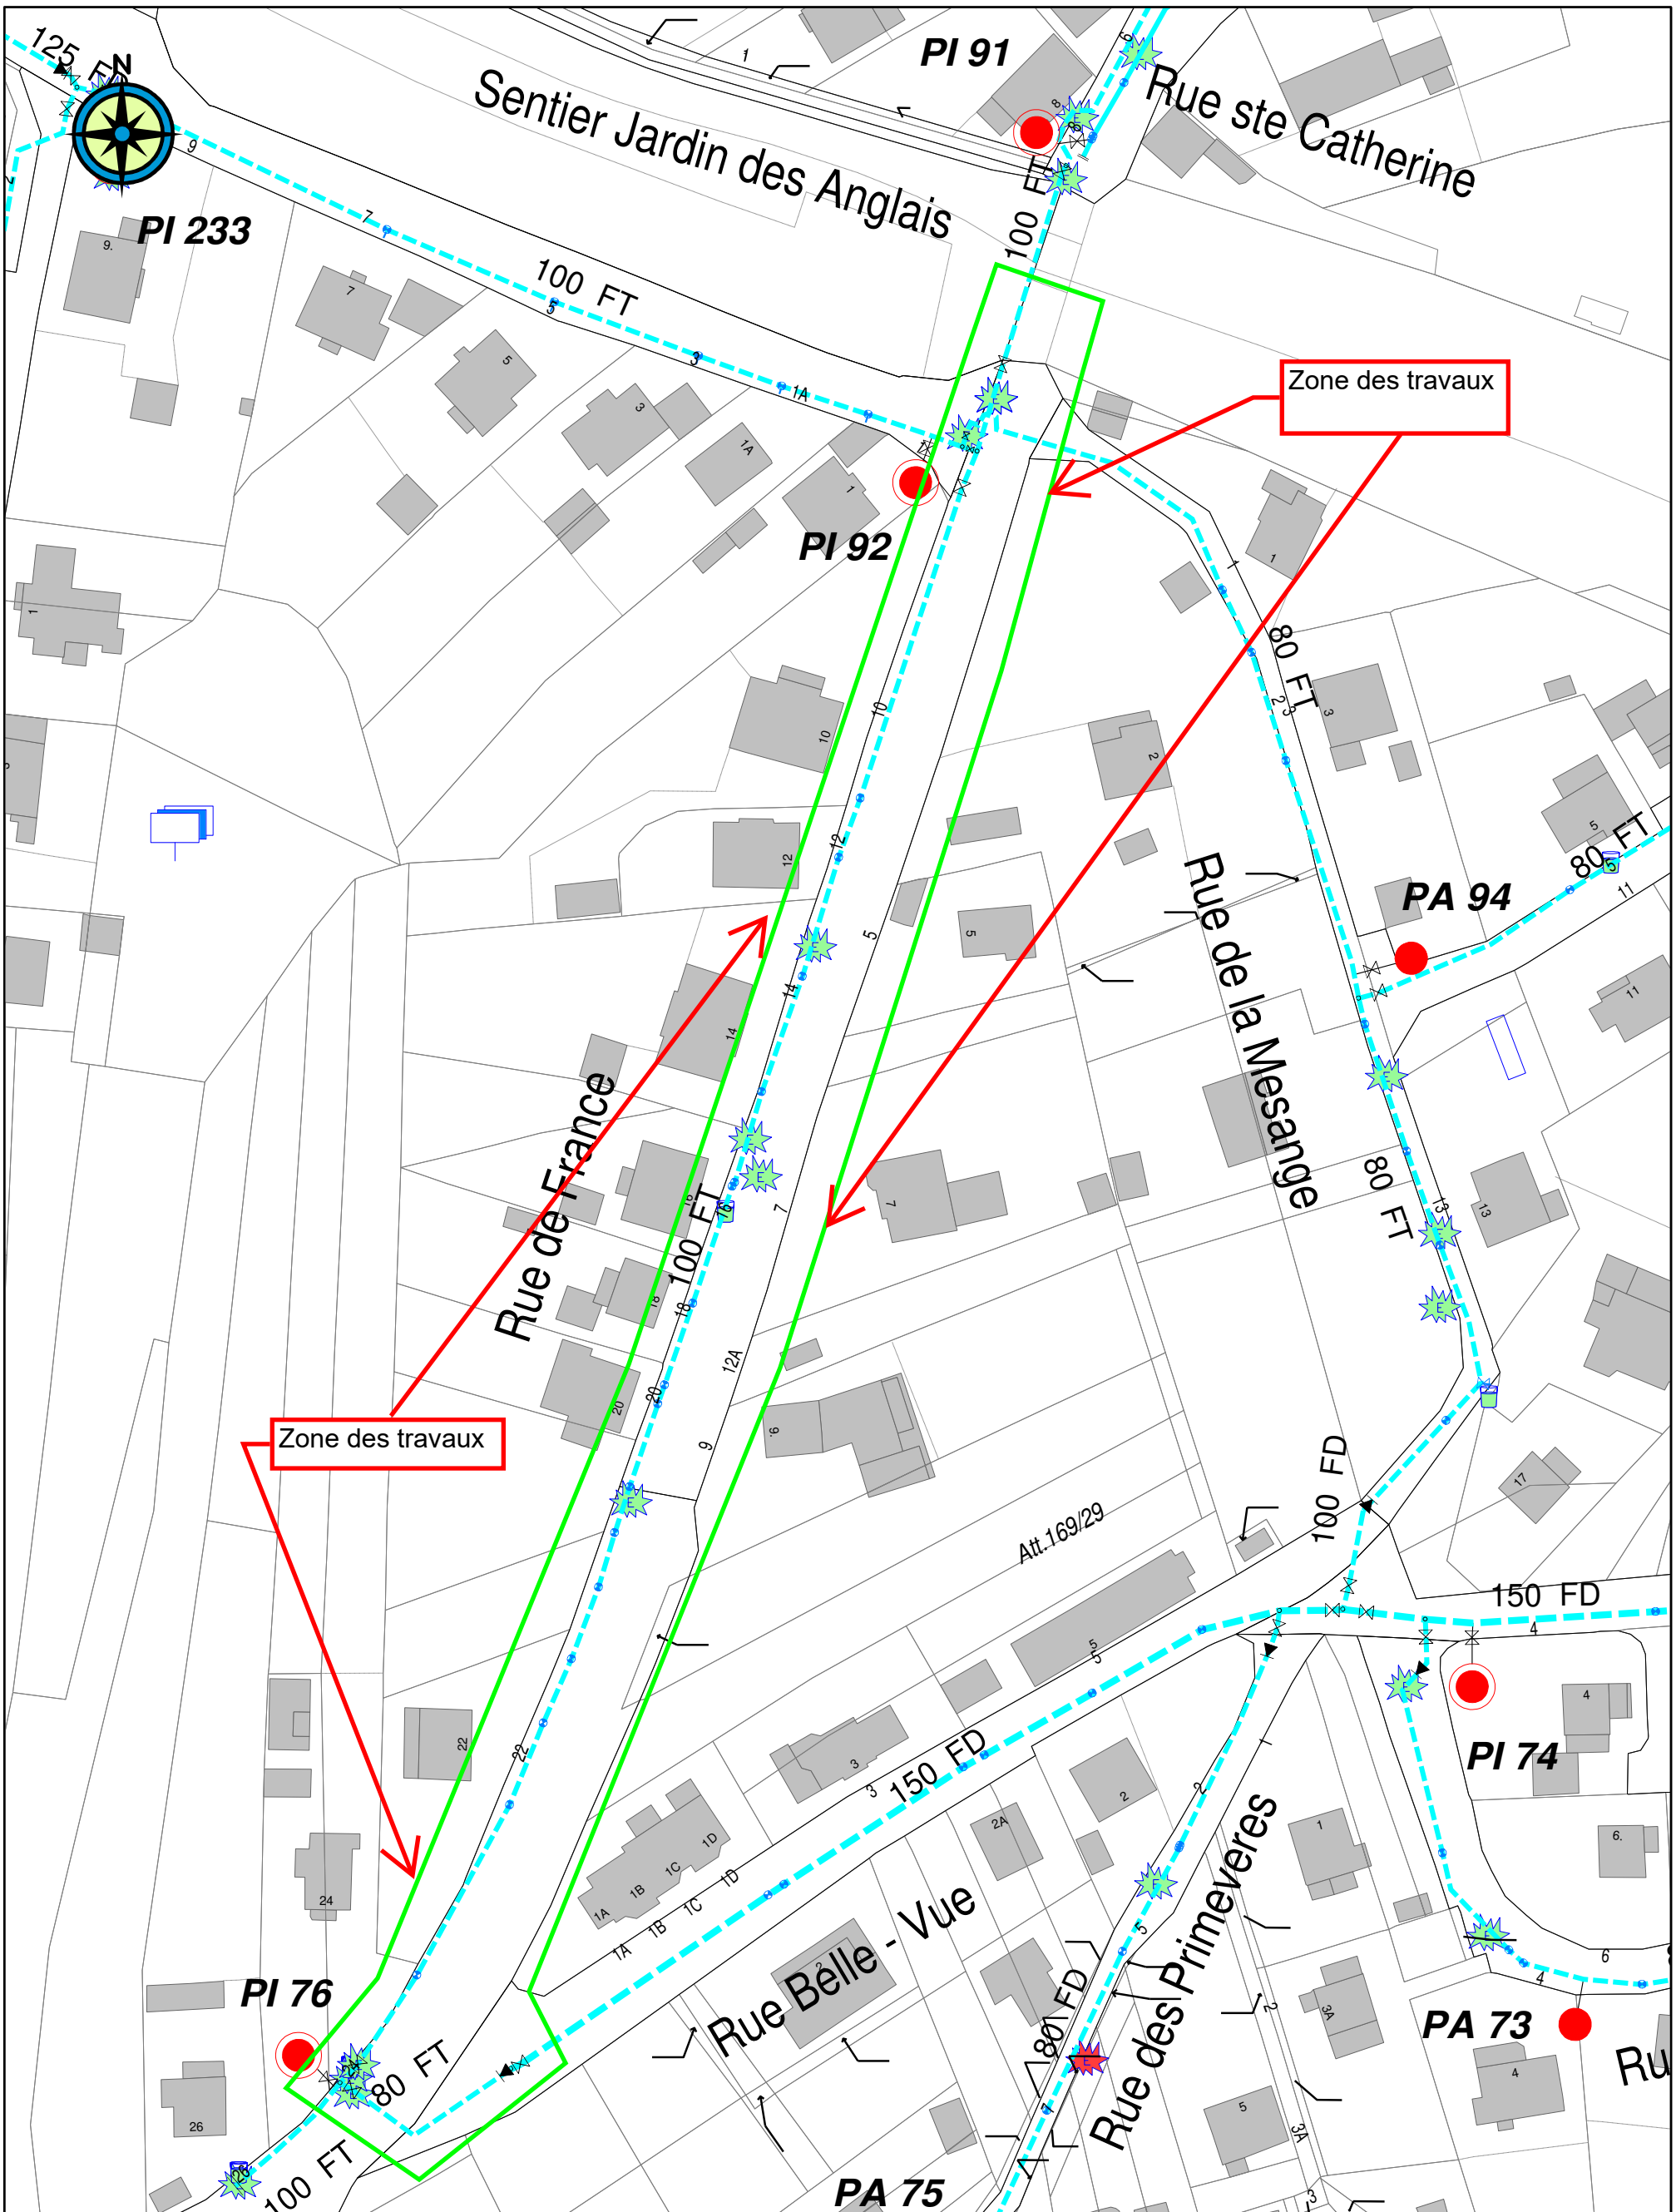

Réseau d'eau potable

Légende :

- Réseau d'eau (Brute)
- Réseau d'eau (Basse pression)
- Réseau d'eau (Moyenne pression)
- Réseau d'eau (Haute pression)
- Conduite de vidange
- Réseau non rétrocédé
- Réseau hors compétence
- Poteau d'Incendie (PI)
- Poteau Auxiliaire (PA)
- Hydrant (H)
- Citerne Incendie (Raccordée)
- Citerne Incendie (Non raccordée)
- Puits d'incendie (Non raccordé)
- Vanne ouverte
- Vanne fermée
- Robinet prise
- Regard de branchement Léger
- Regard de branchement Béton
- Bouchon
- Plaque pleine
- Séparateur de tronçons
- Cône de réduction
- Ventouse
- Vidange, Purge ou Aération
- Hydrant d'Aération (HA)
- Réducteur ou Stabilisateur de pression
- Borne fontaine
- Regard de comptage
- Regard de régulation
- Station de pompage
- Station relais
- Station de traitement
- Source
- Puits
- Brise-charge
- Collecteur
- Réservoir
- Câble ouvrage
- Att. /Attachement
- Plan de récolement

SDEA

Niederbronn-les-Bains

Route de France

05/04/2023

Echelle : 1/1000

Reproduction soumise à l'autorisation préalable du SDEA * SCAN25 - IGN Paris - Reproduction Interdite - Licence n° 9278